




ENTRÉPLAN, DEL 1

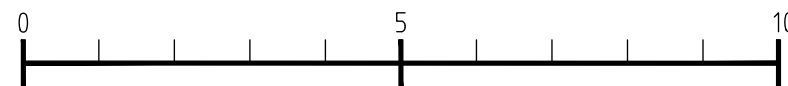

BJÖRKBACKEN HUDDINGE KONTORSBYGGNAD			RELATIONSHANDLING		DATUM 2018-01-22
			ENTRÉPLAN DEL 1		ANSVARIG
UPPDRAG	RITAD/KONSTRUERAD AV IES	HANDLÄGGARE	SKALA 1:100/A3		NUMMER A1
			BET		